




Legende

- Stg. = Steigungen
- BRH = Brüstungshöhe
- LH = lichte Höhe
- RH = Raumhöhe
- STH = Sturzhöhe
- AD = abgehängte Decke
- SW = Schwelle
- I.S. = im Stich
- So = Sockel
- OL = Oberlicht
- OK = Oberkante
- OKFF = Oberkante Fertigussboden
- GOK = Geländeoberkante
- UK = Unterkante
- UKUZ = Unterkante Unterzug
- n.m. = nicht messbar
- n.z. = nicht zugänglich
- $\frac{1.43}{2.61}$ = Fensterbreite/Fensterhöhe
- $\frac{0.98}{2.48}$ = Türbreite/Türhöhe
- $\nabla 0.00$ = ∇ Oberkante
- $\triangle 2.50$ = \triangle Unterkante
- 5.03 (2.89) = OKFF (Raumhöhe)
- ∇ = Höhenangaben bezogen auf ± 0.00 OKFF EG – absolute Höhen
- 5.03 ∇ = Höhenangaben in Klammern bezogen auf OKFF an dieser Stelle – relative Höhen

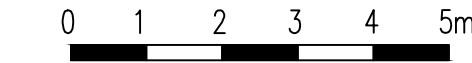

Lageplanskizze

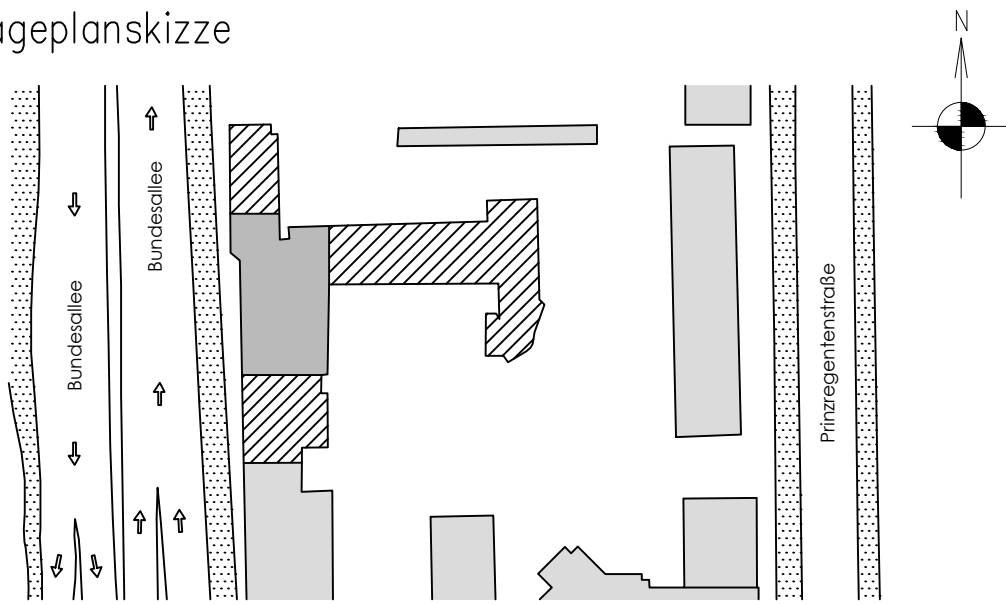

Phase	Bestandsplan		
Gebäude	Wohn– und Geschäftsgebäude		
Ort/Straße	10717 Berlin, Bundessallee 186–187		
Planinhalt	6.Obergeschoss		 www.1000hands.com Aufmaß - CAD-Service - Flächen
Maßstab	1:100/A1	Datum	05.04.2023
Objekt–Nr.		Plan–Nr.	