


#### Legende

- Stg. = Steigungen
- BRH = Brüstungshöhe
- LH = lichte Höhe
- RH = Raumhöhe
- STH = Sturzhöhe
- AD = abgehängte Decke
- SW = Schwelle
- I.S. = im Stich
- So = Sockel
- OL = Oberlicht
- OK = Oberkante
- OKFF = Oberkante Fertigussboden
- GOK = Geländeoberkante
- UK = Unterkante
- UKUZ = Unterkante Unterzug
- n.m. = nicht messbar
- n.z. = nicht zugänglich
- $\frac{1.43}{2.61}$  = Fensterbreite/Fensterhöhe
- $\frac{0.98}{2.48}$  = Türbreite/Türhöhe
- $\nabla 0.00$  =  $\nabla$  Oberkante
- $\triangle 2.50$  =  $\triangle$  Unterkante
- $5.03 (2.89)$  = OKFF (Raumhöhe)
- $5.03$  = Höhenangaben bezogen auf  $\pm 0.00$  OKFF EG - absolute Höhen
- $(2.89)$  = Höhenangaben in Klammern bezogen auf OKFF an dieser Stelle - relative Höhen



#### Lageplanskizze

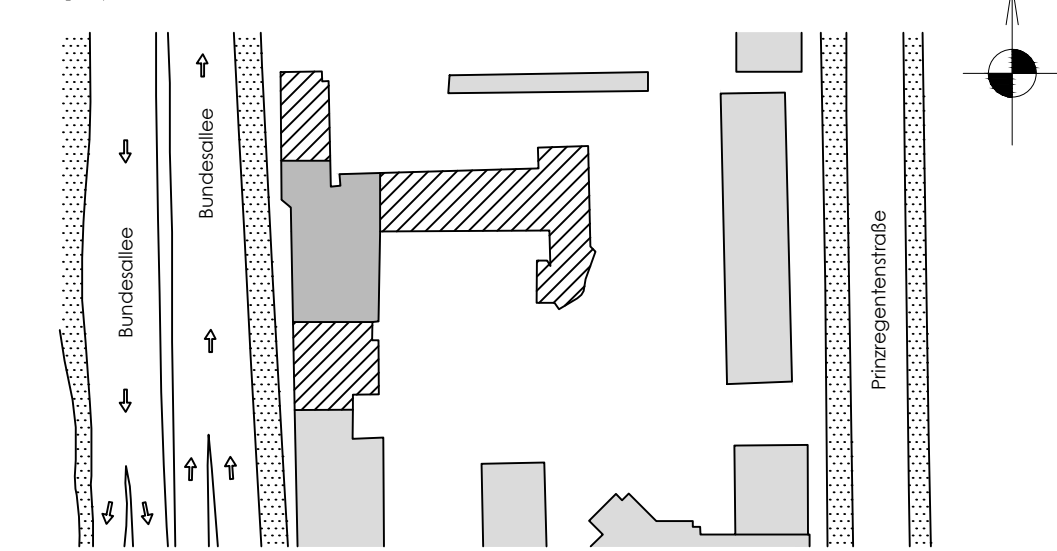

Phase	Bestandsplan			
Gebäude	Wohn- und Geschäftsgebäude			
Ort/Straße	10717 Berlin, Bundesallee 186-187			
Planinhalt	7.Obergeschoss		 <b>www.1000hands.com</b> Aufmaß - CAD-Service - Flächen	
Maßstab	1:100/A1	Datum		05.04.2023
Objekt-Nr.		Plan-Nr.		