

RBA 430


RHEINBABEN ALLEE 430
1000 BERLIN 33

BESTANDSPLAN ZUM
ANTRAG AUF
ABGESLOSSENHEIT

BAUHERR:
ROSEMARIE SCHRANK
RHEINBABEN ALLEE 430
1000 BERLIN 33
TEL: 823 59 00

PLANUNG: *A. Schenkel*
DPL.-ING. ARCHITEKT
UDDO SCHEDEL
FRITSCHE STRASSE 26
1000 BERLIN 10
TEL: 342 77 81

GRUNDRISS EG
M 1 : 100

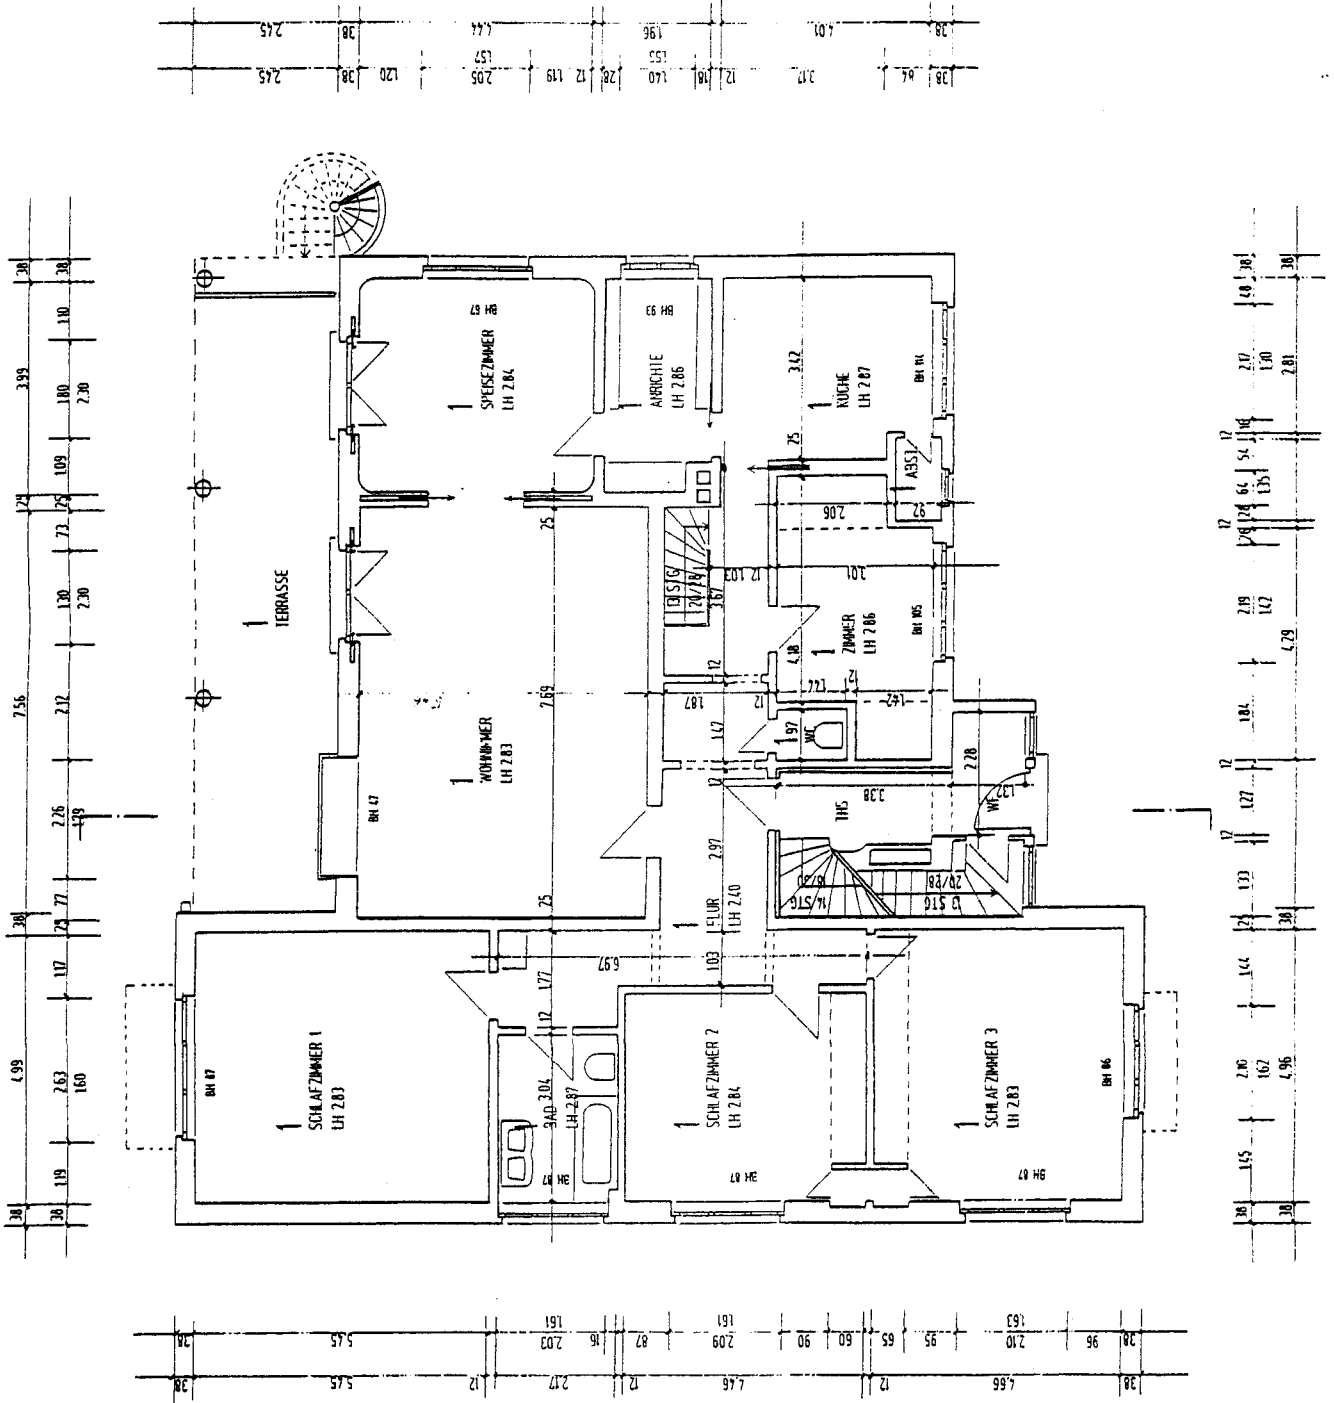

RBA 430

RHEINBABEN ALLEE 4
1000 BERLIN 33


BESTANDSPLAN ZUM
ANTRAG AUF
ABGESCHLOSSENHEIT

BAUHERR:
ROSEMARIE SCHRANK
RHEINBABEN ALLEE 43a
1000 BERLIN 33
TEL.: 823 59 00

PLANUNG: *P. Seher*
DIPL.-ING. ARCHITEKT
1000 SCHEIDEL
FRITSCHES STRASSE 26
1000 BERLIN 10
TEL.: 342 27 81

GRUNDRISS DG
M 1 : 10

06.01.70

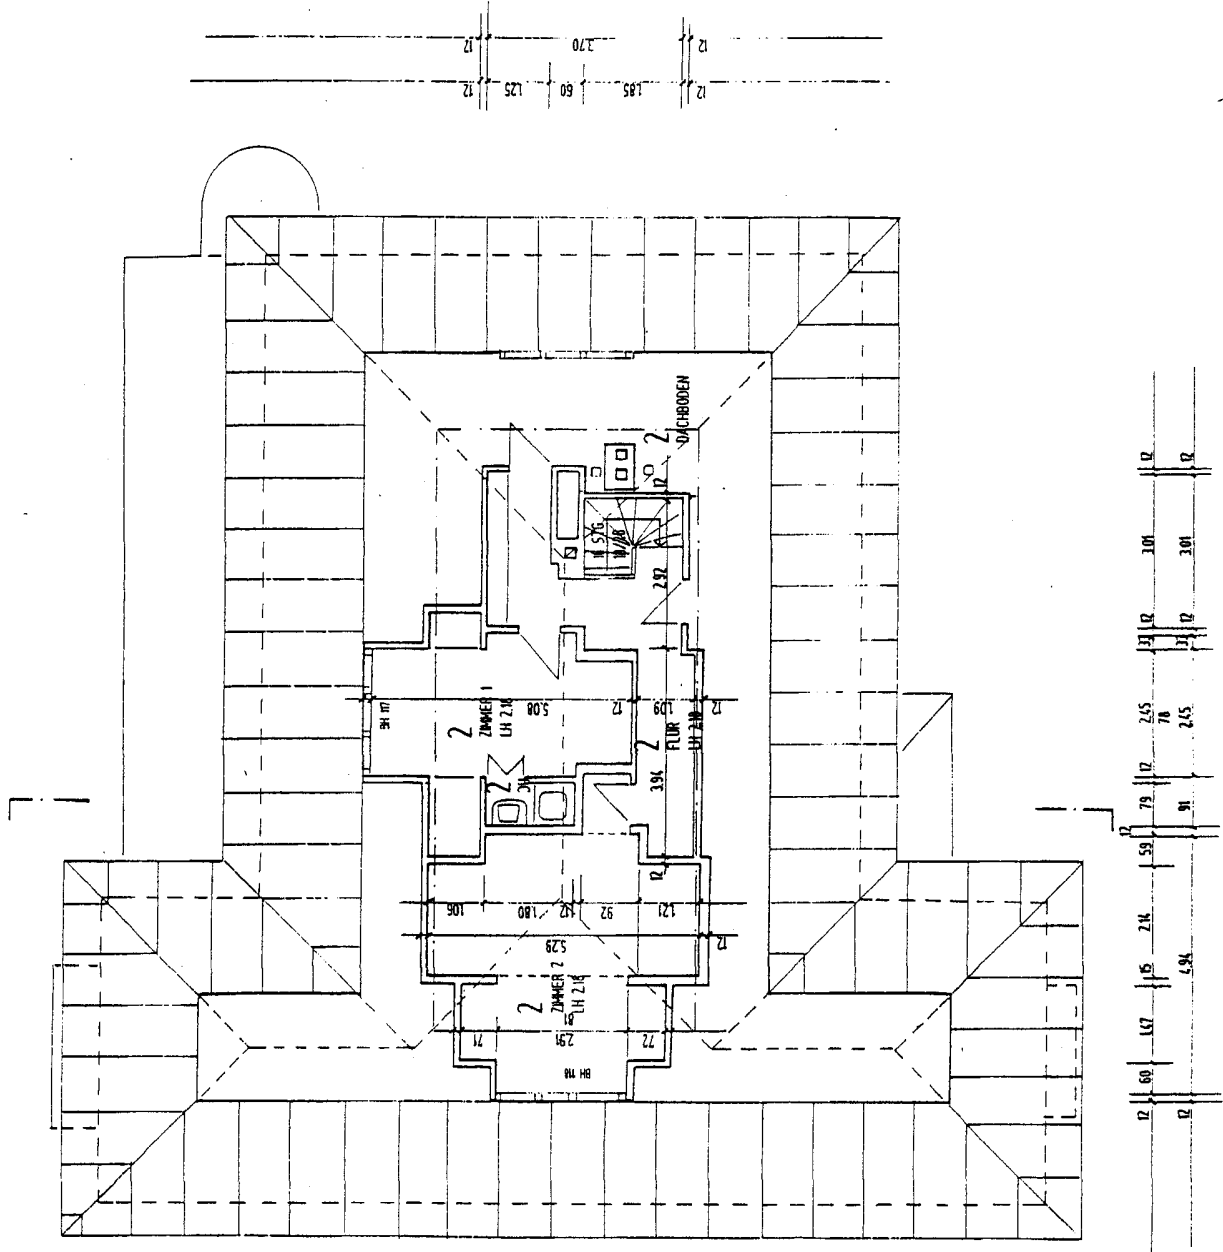

RBA 43a


RHEINBABEN ALLEE 43a
1000 BERLIN 33

BESTANDSPLAN ZUM
ANTRAG AUF
ABGESCHLOSSENHEIT

BAUHERR:
ROSEMARIE SCHRANK
RHEINBABEN ALLEE 43a
1000 BERLIN 33
TEL: 823 59 00

PLANUNG: *architektenbüro*
DIPL.-ING. ARCHITEKT
UDO SCHEIDEL
FRITSCHIE STRASSE 26
1000 BERLIN 10
TEL: 342 27 81

GRUNDRISS KG
M 1 : 100

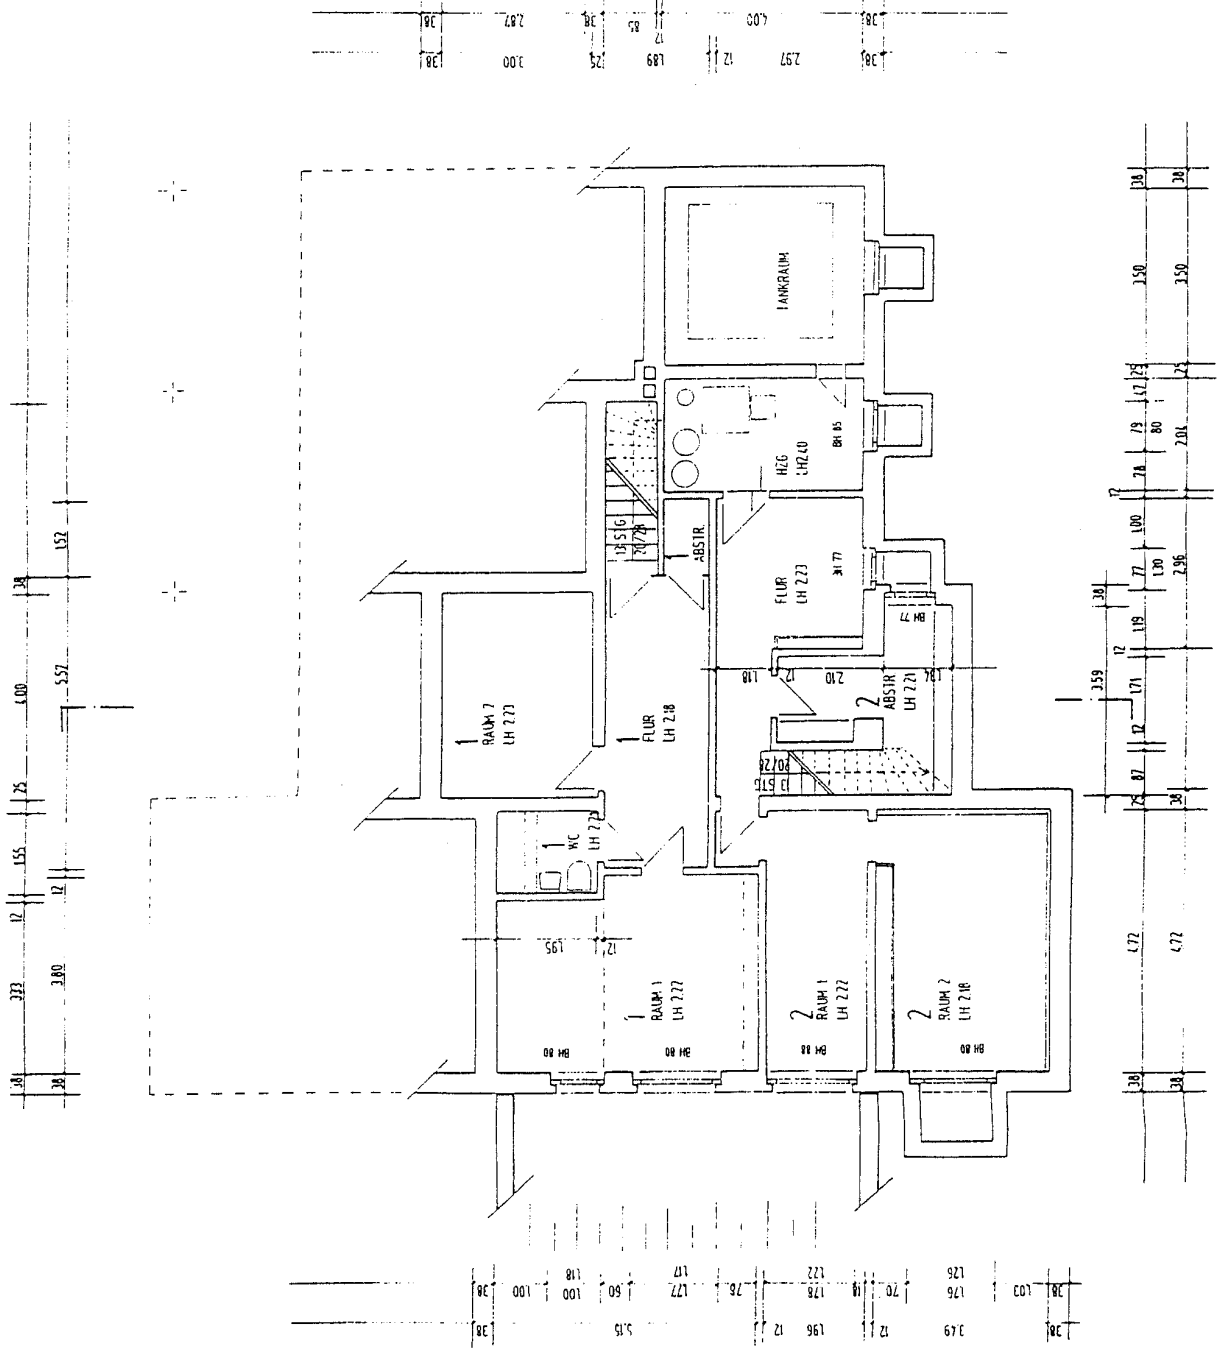

RBA 43a

RHEINBABEN ALLEE 43a
1000 BERLIN 33

BESTANDSPLAN ZUM
ANTRAG AUF
ABGESCHLOSSENHEIT

BAUHERR:
ROSEMARIE SCHRANK
RHEINBABEN ALLEE 43a
1000 BERLIN 33
TEL: 823 59 00

PLANUNG: *A. Schinkel*
DIPL.-ING. ARCHITEKT
UDO SCHENDEL
FRITSCHES STRASSE 26
1000 BERLIN 10
TEL: 342 27 81

SCHNITT
M 1 : 100

